
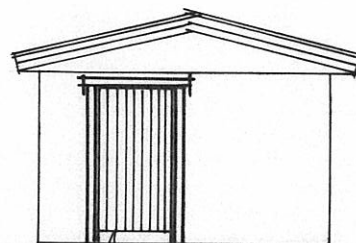




FASAD MOT

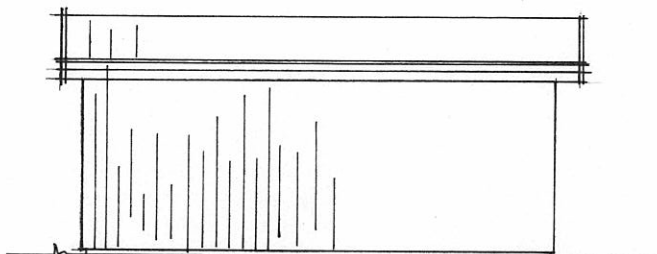

FASAD MOT

FASAD MOT

RELATIONSRTNING

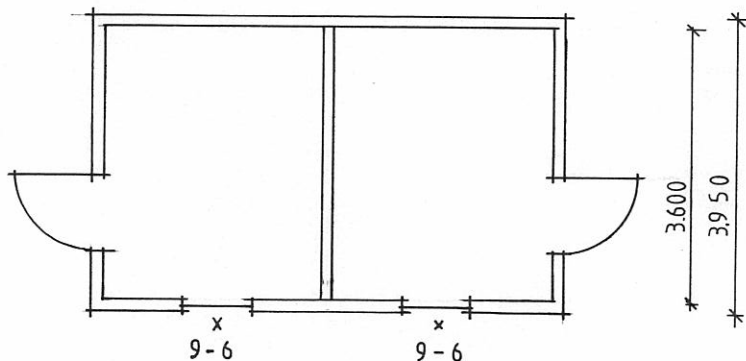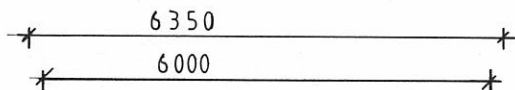

REG	ANT	REGISTRERINGEN AVSER	SIGN	DATUM
-----	-----	----------------------	------	-------



GULLRINGSHUS AB
59081 GULLRINGEN
0492-22200 vx

DEL AV RIMFORSA 1:134
 KINDA KOMMUN
 GULLRINGSHUS ENTR. REG SYD

RITAD KONSTR. AV *Björn Agnarsson* GRANSKAD AV ORDER NR 43401-41434

SKALA 1:100

GULLRINGEN
 891221

TYP
 FÖRRÅD F2

RITNINGNUMMER 43524-14 REG